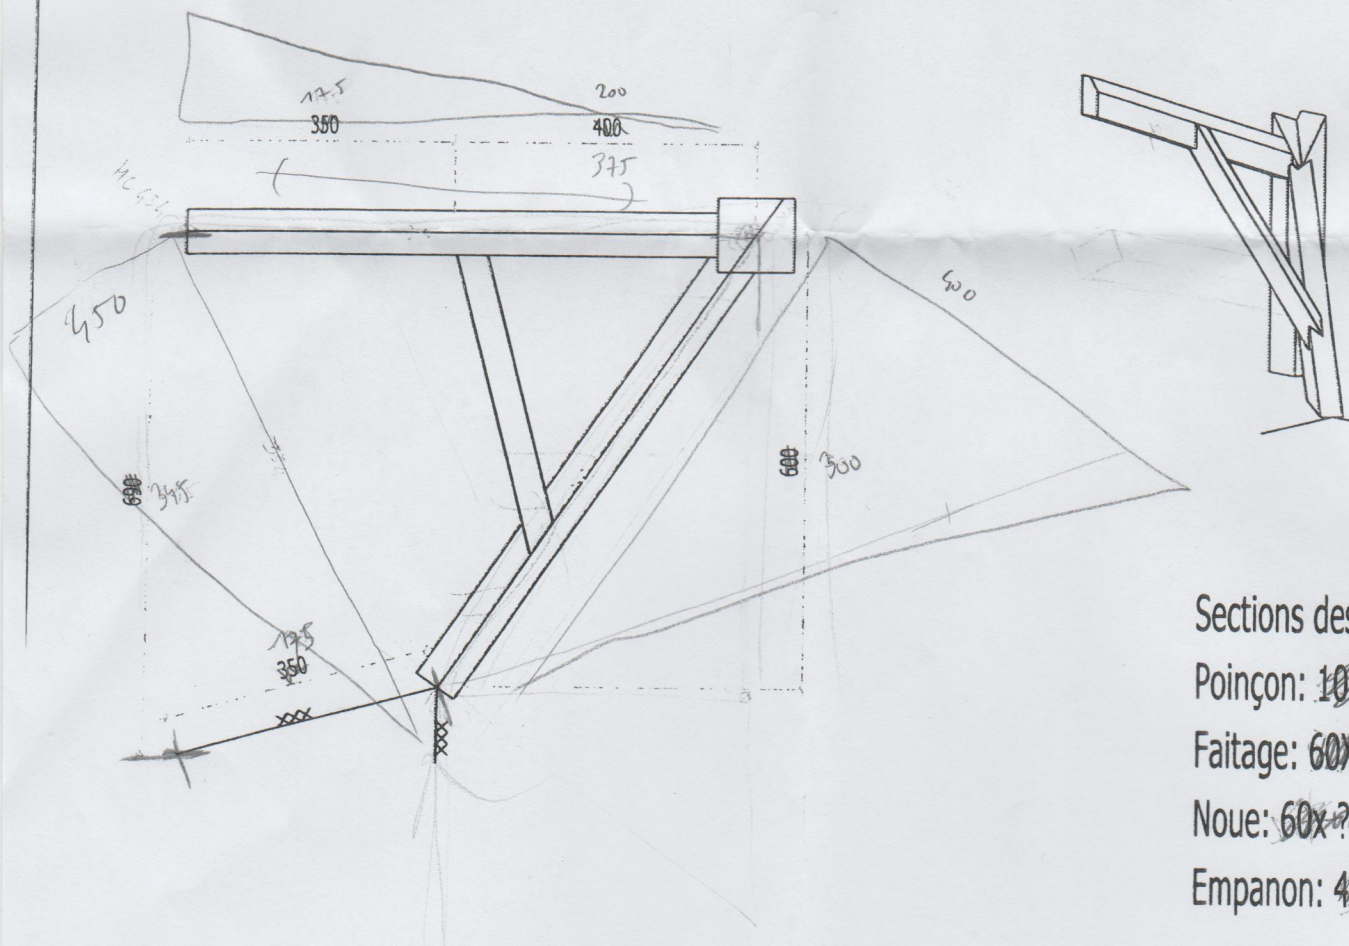

 $52,43^\circ$ 30×50 

Poinçon: ~~100x100~~ 50x50

Faitage: ~~60x100~~ 30 x 50

Noue: 60x? 30x 28,

Empanon: ~~40x60~~ 20x30

Projet: sujet face aplomb par alignement		
Nom du fichier 2d: noue plate et faitage de pente		Date de modification: 2010/2011
Pratique	Echelle: 1/10 1/5	
 F.C.M.B ECHIROLLES	Adresse: 4 rue de la paix Tél: 04.76.23.06.19 Fax: 04.76.22.73.49	Plan N° : 1 côtes en mm